



						VESTLANDS HUS Arkitekter Hustype : Tårnet Tiltak : Enebolig Type tegning : Fasade Sør-øst, Fasade Sør-vest Fase : Søknadstegning Er tegninger klart for bestilling, kontrakt og søknad? Ja Brannklasse: 1 Risikoklasse: 4 Dato: 29.04.2021 Prosjektnr: 210091 VESTLANDSHUS ARKITEKTER AS - 6018 ÅLESUND - TLF 70178900 TEGNINGEN MÅ HVERKEN HELT ELLER DELVIS KOPIERES ELLER BENYTTES, VED TILTAK, SOM VESTLANDSHUS IKKE MEDVIRKER I	Tiltakshaver: Jon Andreas Tjentland Forhandler: Bømlo Hus Bygg AS Adresse: Grindheimsvegen, 5440 Mosterhamn		
01	Diverse justeringer	05.05.2021	hhg				Gnr./Bnr: 14/19	Tegningsnr: 501	
02	Justeringer i plan og fasade	07.05.2021	hhg				Format: A3		
03	Diverse endringer	27.05.2021	hhg				Skala: 1:100		
04	Endring av vinduer	18.06.2021	hhg				Arkitekt: hhg		
05	Endringer i plan og fasade	21.06.2021	hhg				Dato: 29.04.2021		
06	Sjekkliste og varmetap	15.07.2021	hhg	på			Risikoklasse: 4	Prosjektnr: 210091	
07	Som bygget	02.09.21	oi						
Rev.	Beskrivelse	Dato	Sign.	Kontr.					

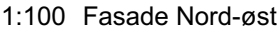

TEGNINGEN MÅ HVERKEN HELT ELLER DELVIS KOPIERES ELLER BENYTTES VED TILTAK SOM VESTLANDSHUS IKKE MEDVIRKER I

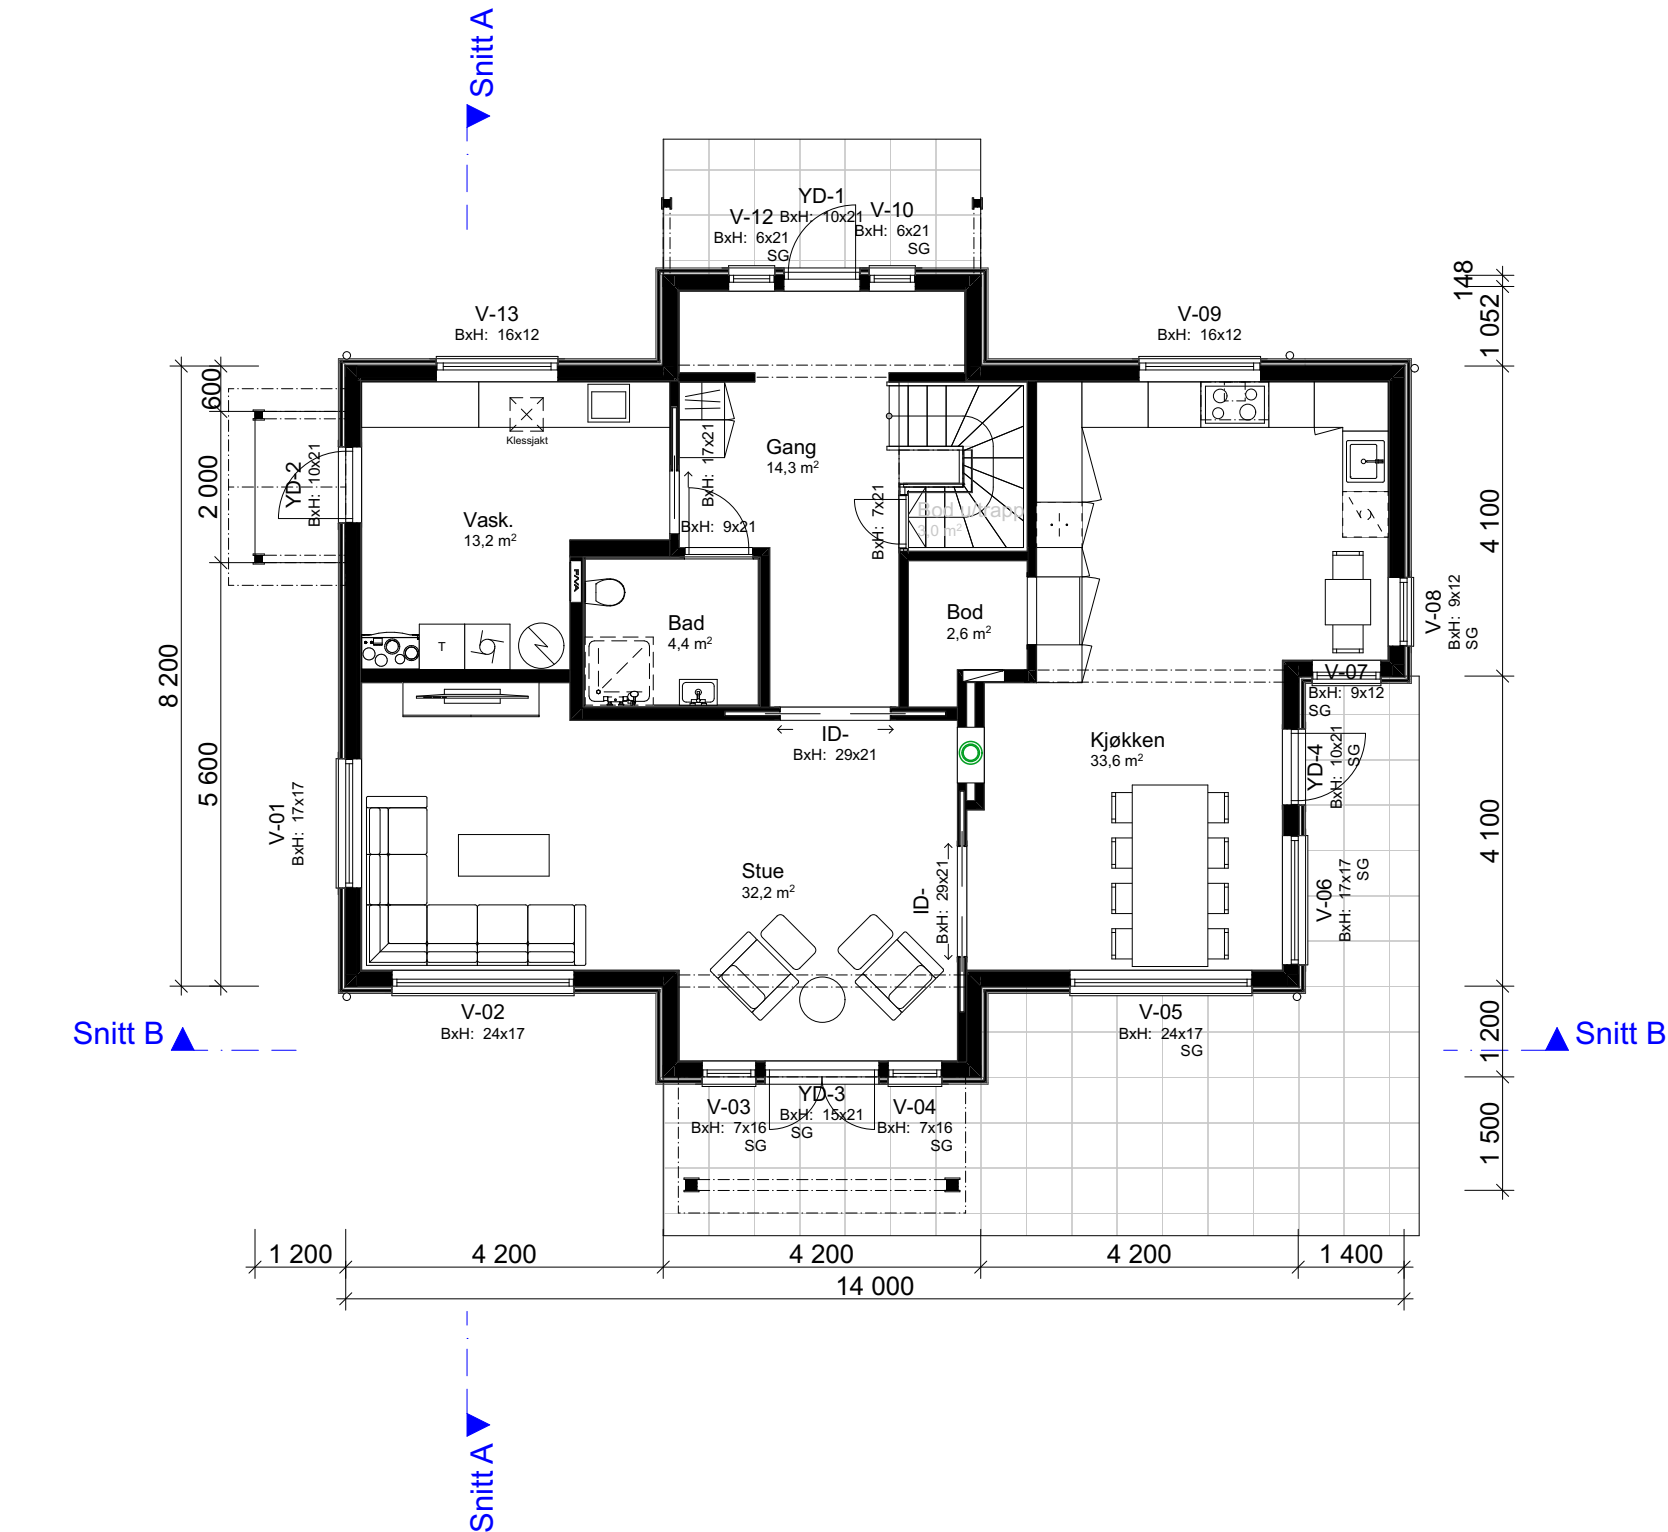

1:100 H. Etasje

Arealberegninger iht. NS-3940		
BRA		
	OA	13,2
	H.etg	108,8
	2.etg	101,0
		223,0 m²
BYA		
	Overbygd areal	7,4
	Bolig	128,0
		135,4 m²
P-ROM		
	H.etg	105,1
	2.etg	97,2
		202,3 m²

																																																																																																																																																																																																																																																																																																																																																																																																																																																																																																																																																																																																																																																																																																																																																																																																																																																																																																																																																																																																																																																																																																																																																																																																																																																																																																																																																																																																																					</
--	--	----



					 VESTLANDS HUS Arkitekter	Tiltakshaver: Jon Andreas Tjentland Forhandler: Bømlo Hus Bygg AS Adresse: Grindheimsvegen, 5440 Mosterhamn		
01	Diverse justeringer	05.05.2021	hhg			Gnr./Bnr: 14/19 Tegningsnr.: 504		
02	Justeringer i plan og fasade	07.05.2021	hhg			Format: A3		
03	Diverse endringer	27.05.2021	hhg			Skala: 1:100		
04	Endring av vinduer	18.06.2021	hhg			Arkitekt: hhg		
05	Endringer i plan og fasade	21.06.2021	hhg			Dato: 29.04.2021		
06	Sjekkklister og varmetap	15.07.2021	hhg	på		Ja	Brannklasse: 1	210091
07	Som bygget	02.09.21	oi				Risikoklasse: 4	
Rev. Beskrivelse		Dato	Sign.	Kont.	VESTLANDS HUS ARKITEKTER AS - 6018 ÅLESUND - TLF 70178900 TEGNINGEN MÅ HVERKEN HELT ELLER DELVIS KOPIERES ELLER BENYTTES VED TIL TAK SOM VESTLANDSHUS IKKE MEDVIRKER I			



TEGNINGEN MÅ HVERKEN HEI T ELLER DELVIS KOPIERES ELLER BENYTTES VED TIL TAK SOM VESTLANDSHUS IKKE MEDVIRKER I

FORUTSETNINGER FOR ARKITEKTTEGNINGER

Fasadeprodukter til vindu og dører i yttervegg av profilerte sidebord, vinduskneker og sprosser er ikke med i standard leveranse.

Kanaler fra ventilasjonsanlegg vil i noen tilfeller medføre ekstra veggtykkelser eller "kassing", som får mindre konsekvenser for romløsninger. Dette kan eventuelt justeres noe før igangsetting av bygget.

Boligen vil i perioder få høy innetemperatur. Dette må løses med luftinntak/utforming av ventilasjonsanlegg slik at temperaturstigning i anlegget på grunn av utetemperatur blir minimal. ($<2^{\circ}\text{C}$) Evt. solskjerming - egen beregning må utføres.

NB! Ved innhenting av pristilbud av ytterdører og vindu, må forutsetningen i varmetapsberegningen legges til grunn. Her blir det forutsatt en maksimal, gjennomsnittlig U-verdi til ytterdører og vindu for bygget. Høy prosentandel over 20% vindu og dører, har konsekvenser for byggets isolering.

Takverksleverandør må konfereres før videre detaljprosjektering av hus kan foretas.

Areal til sportsbod i frittstående bygg/garasje. SKAL være tilgjengelig og ha trinnfri adkomst dersom det er krav til tilgjengelig boenhet. Tilgang til sportsbod skal være etablert før søknad om ferdigattest

Bruk av personsikkerhetsglass i vindu, er markert på plan med SG

HUSBANKFINANSIERING : Nei

Lekkasjetall $< 0,89$
U - verdi vindu/ dør : 1,2
Isolasjon mot grunn : 240 mm

Prosjektert etter TEK 17. Versjon dato 18.01.2018