


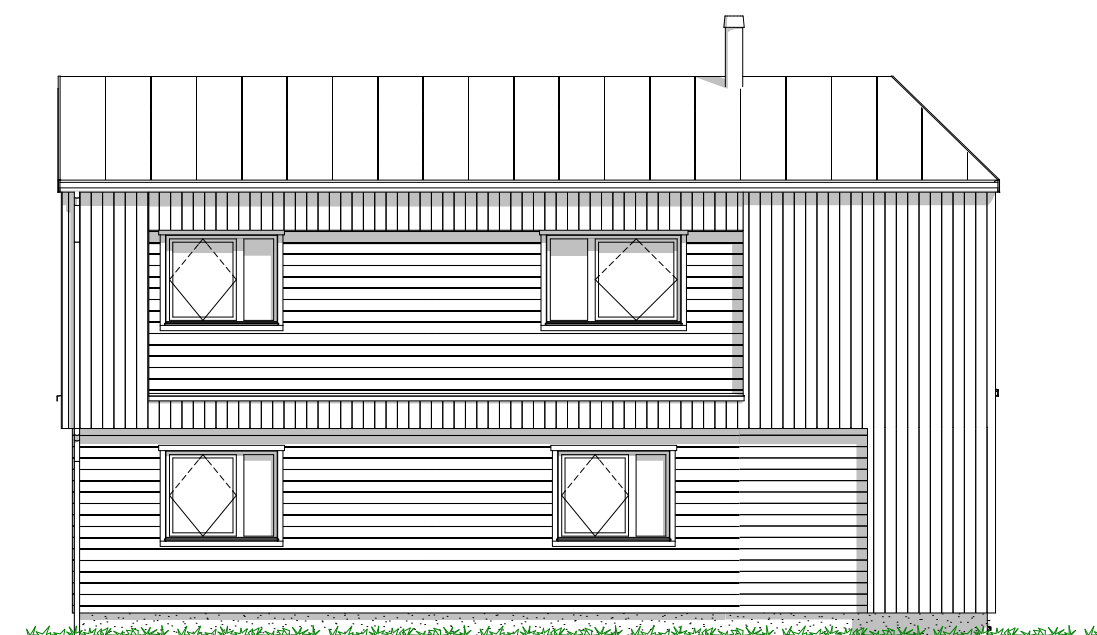
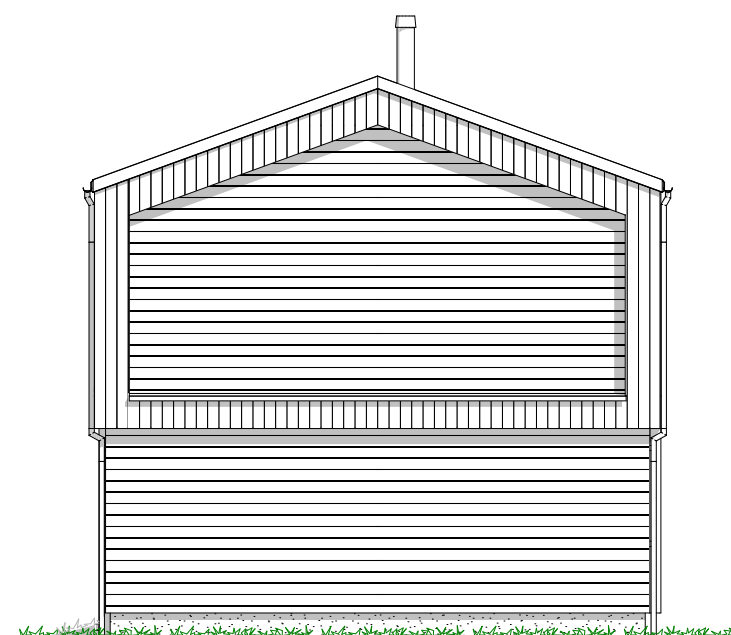
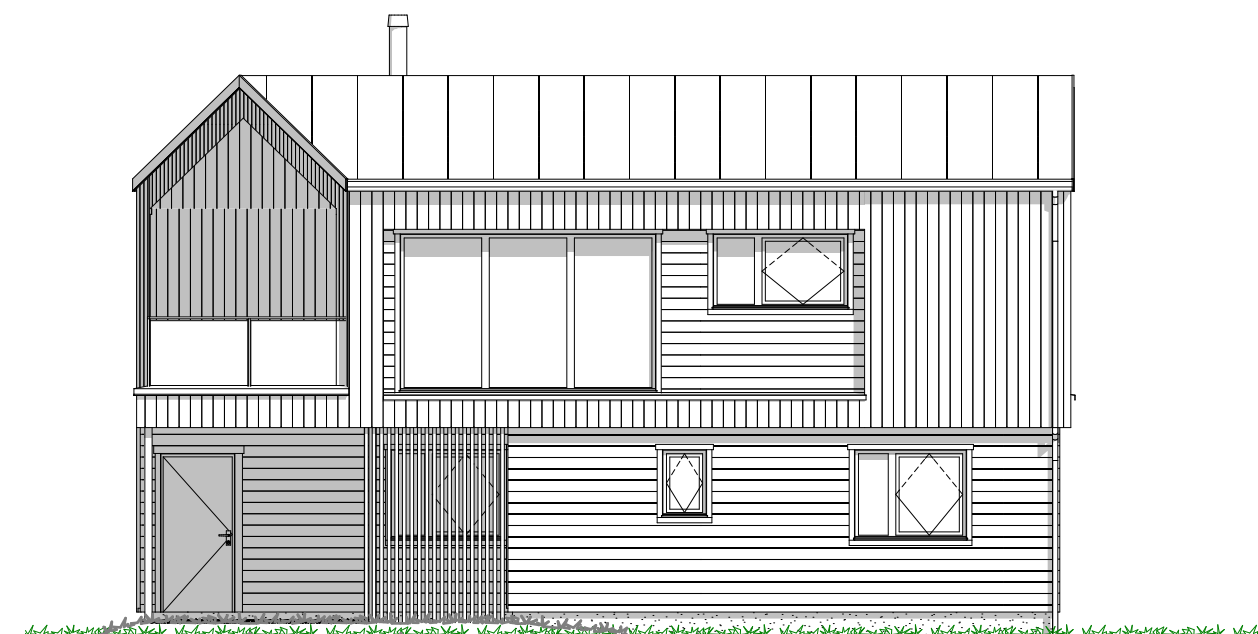


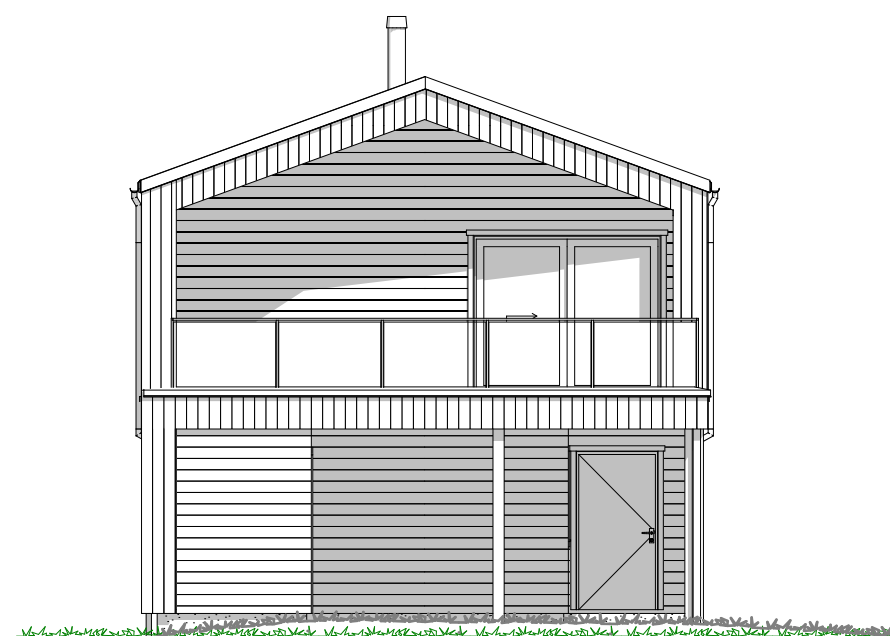



						 VESTLANDS HUS Arkitekter	Tiltakshaver: Søvikdalen 2 - Hus 1 og 2 - Type 03						
							Forhandler: Vestkyst bygg AS						
							Adresse: Søvikdalen 2, 5251 Søreidgrend, Bergen kommune						
							Hustype : Type 03		Gnr./Bnr: 38/624		Tegningsnr: 501		
							Tiltak : Enebolig		Format: A3				
							Type tegning : Fasade Øst, Fasade Sør, Fasade Vest, Fasade Nord		Skala: 1:100				
							Fase : Som bygget		Arkitekt: kg				
							Er tegninger klarert for kontrakt og søknad?		Ja		Brannklasse: 1		
										Dato: 10.02.25			
										Risikoklasse: 4			
										Prosjektnr: 250007			
						VESTLANDSHUS ARKITEKTER AS - 6018 ÅLESUND - TLF 70178900							
						TEGNINGEN MÅ HVERKEN HELT ELLER DELVIS KOPIERES ELLER BENYTTES VED TJLTAJAK SOM VESTLANDSHUS IKKE MEDVIKER							
1	hus 1 og 2 - type 03	10.04.25	kg										
Rev.	Beskrivelse	Dato	Sign.	Kontr.									

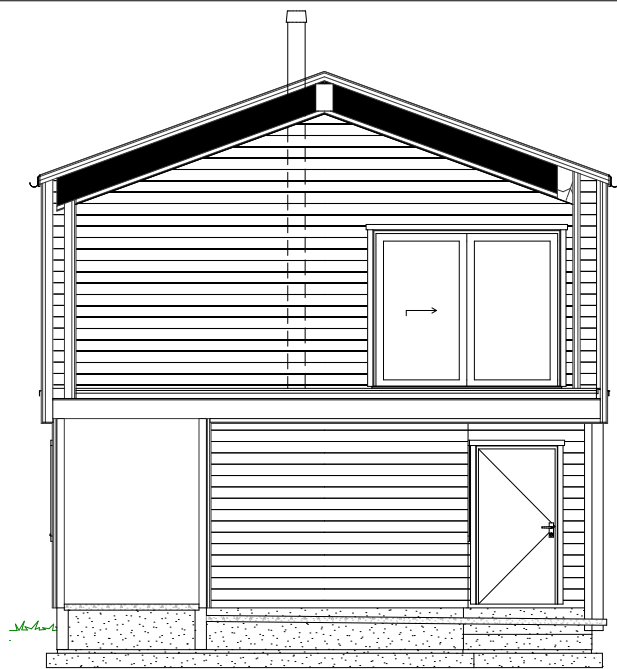


1:100 Snitt A

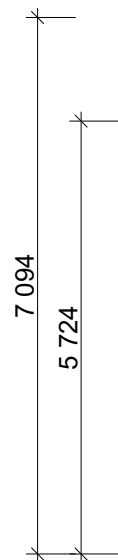

1:100 Snitt B

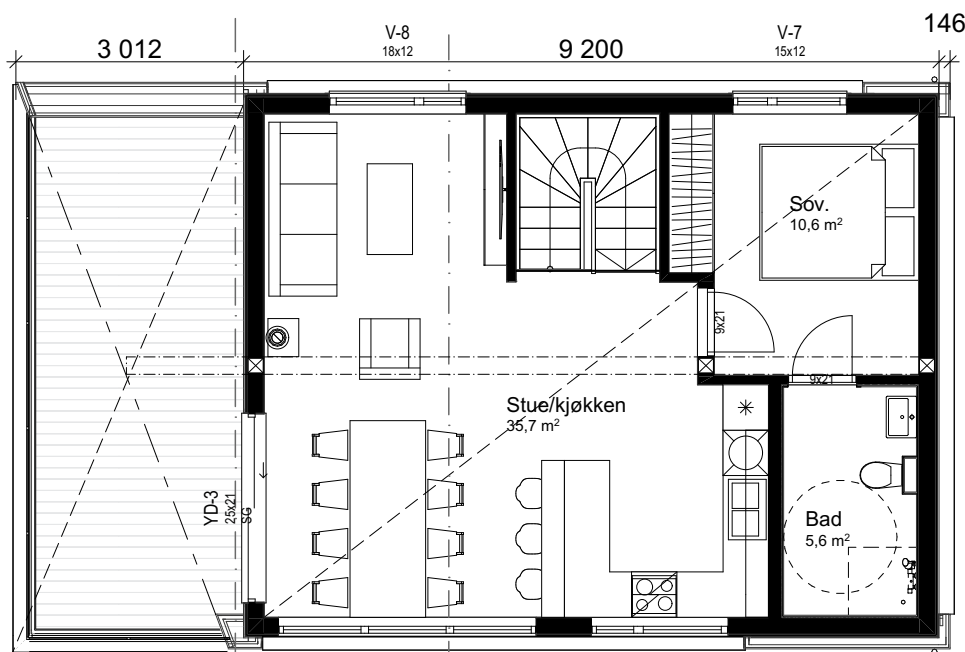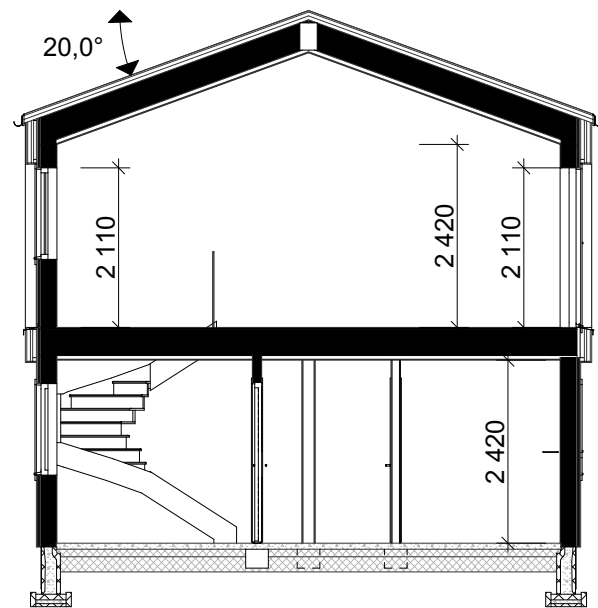

1:100 2. etasje

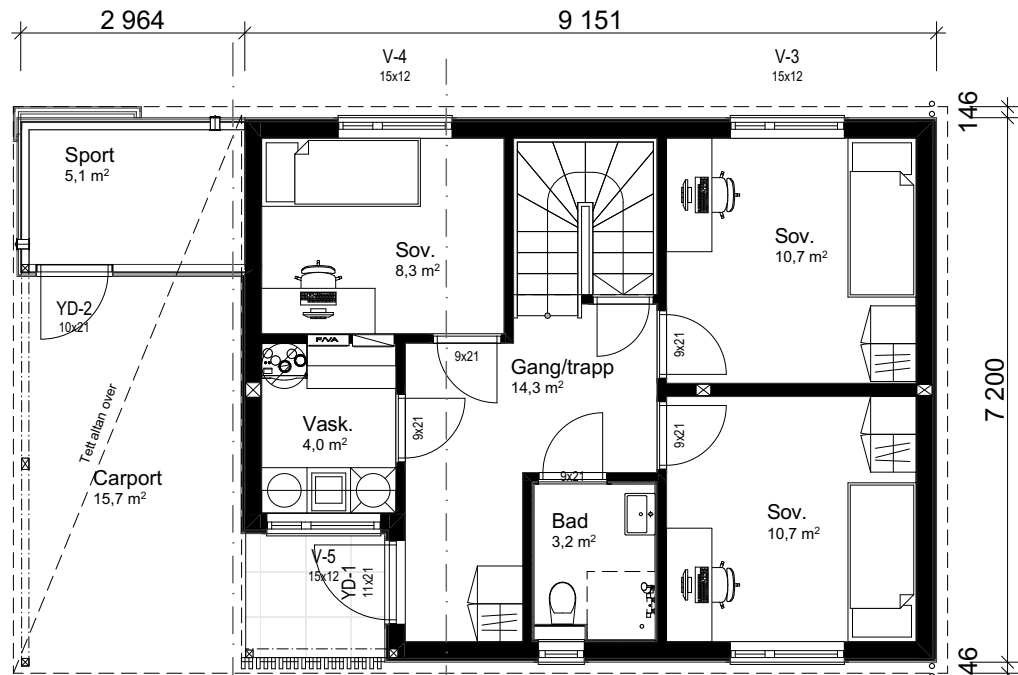

1:100 1. etasje

Arealberegninger iht. NS-3940:2012		
BRA		
OA 2.etg	10,6	
OA 1.etg	17,1	
2.etg	57,6	
1.etg	54,4	
	139,6 m²	

				Tiltakshaver:	
				Søvikdalen 2 - Hus 1 og 2 - Type 03	
				Forhandler:	
				Vestkyst bygg AS	
				Adresse:	
				Søvikdalen 2, 5251 Søreidgrend, Bergen kommune	
				Gnr./Bnr:	
				38/624	
				Tegningsnr:	
				503	
				Format:	
				A3	
				Skala:	
				1:100	
				Arkitekt:	
				kg	
				Dato:	
				10.02.25	
				Prosjektnr:	
				250007	
				Er tegninger klarert for kontrakt og søknad?	
				Ja	
				Brannklasse: 1	
				Risikoklasse: 4	
				VESTLANDSHUS ARKITEKTER AS - 6018 ÅLESUND - TLF 70178900	
				TEGNINGEN MÅ HVERKEN HELT ELLER DELVIS KOPIERES ELLER BENYTTES VED TILTAK SOM VESTLANDSHUS IKKE MEDVIRKER I	
1	hus 1 og 2 - type 03	10.04.25	kg		
Rev.	Beskrivelse	Dato	Sign.	Kontr.	