



						 VESTLANDS HUS Arkitekter	Tiltakshaver: Pernille Landgraff og Jan Erik Strand			
							Forhandler: HT-Bbygg AS			
							Adresse: Øvregjerdet 21, 6050 Valderøya, Giske kommune			
							Hustype : Karitinden			
							Gnr./Bnr: 183/1210			
							Tiltak : Enebolig		Tegningsnr: 501	
							Type tegning : Fasade Nord-vest, Fasade Nord-øst			
							Fase : Søknadstegning			
						Er tegninger klart for bestilling,		Ja	Brannklasse: 1	
						kontrakt og søknad?			Risikoklasse: 4	
									Dato:	15.03.2021
									Prosjektnr:	210061
						VESTLANDS HUS ARKITEKTER AS - 6018 ÅLESUND - TLF 70178900				
						TEGNINGEN MÅ HVERKEN HELT ELLER DELVIS KOPIERES ELLER BENYTTES VED TIL TAK. SOM VESTLANDSHUS IKKE MEDVIRKER I				

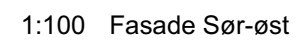

TEGNINGEN MÅ HVERKEN HEI T ELL ER DELVIS KOPIERES ELL ER BENYTTES VED TIL TAK SOM VESTLANDSHUS IKKE MEDVIRKER I

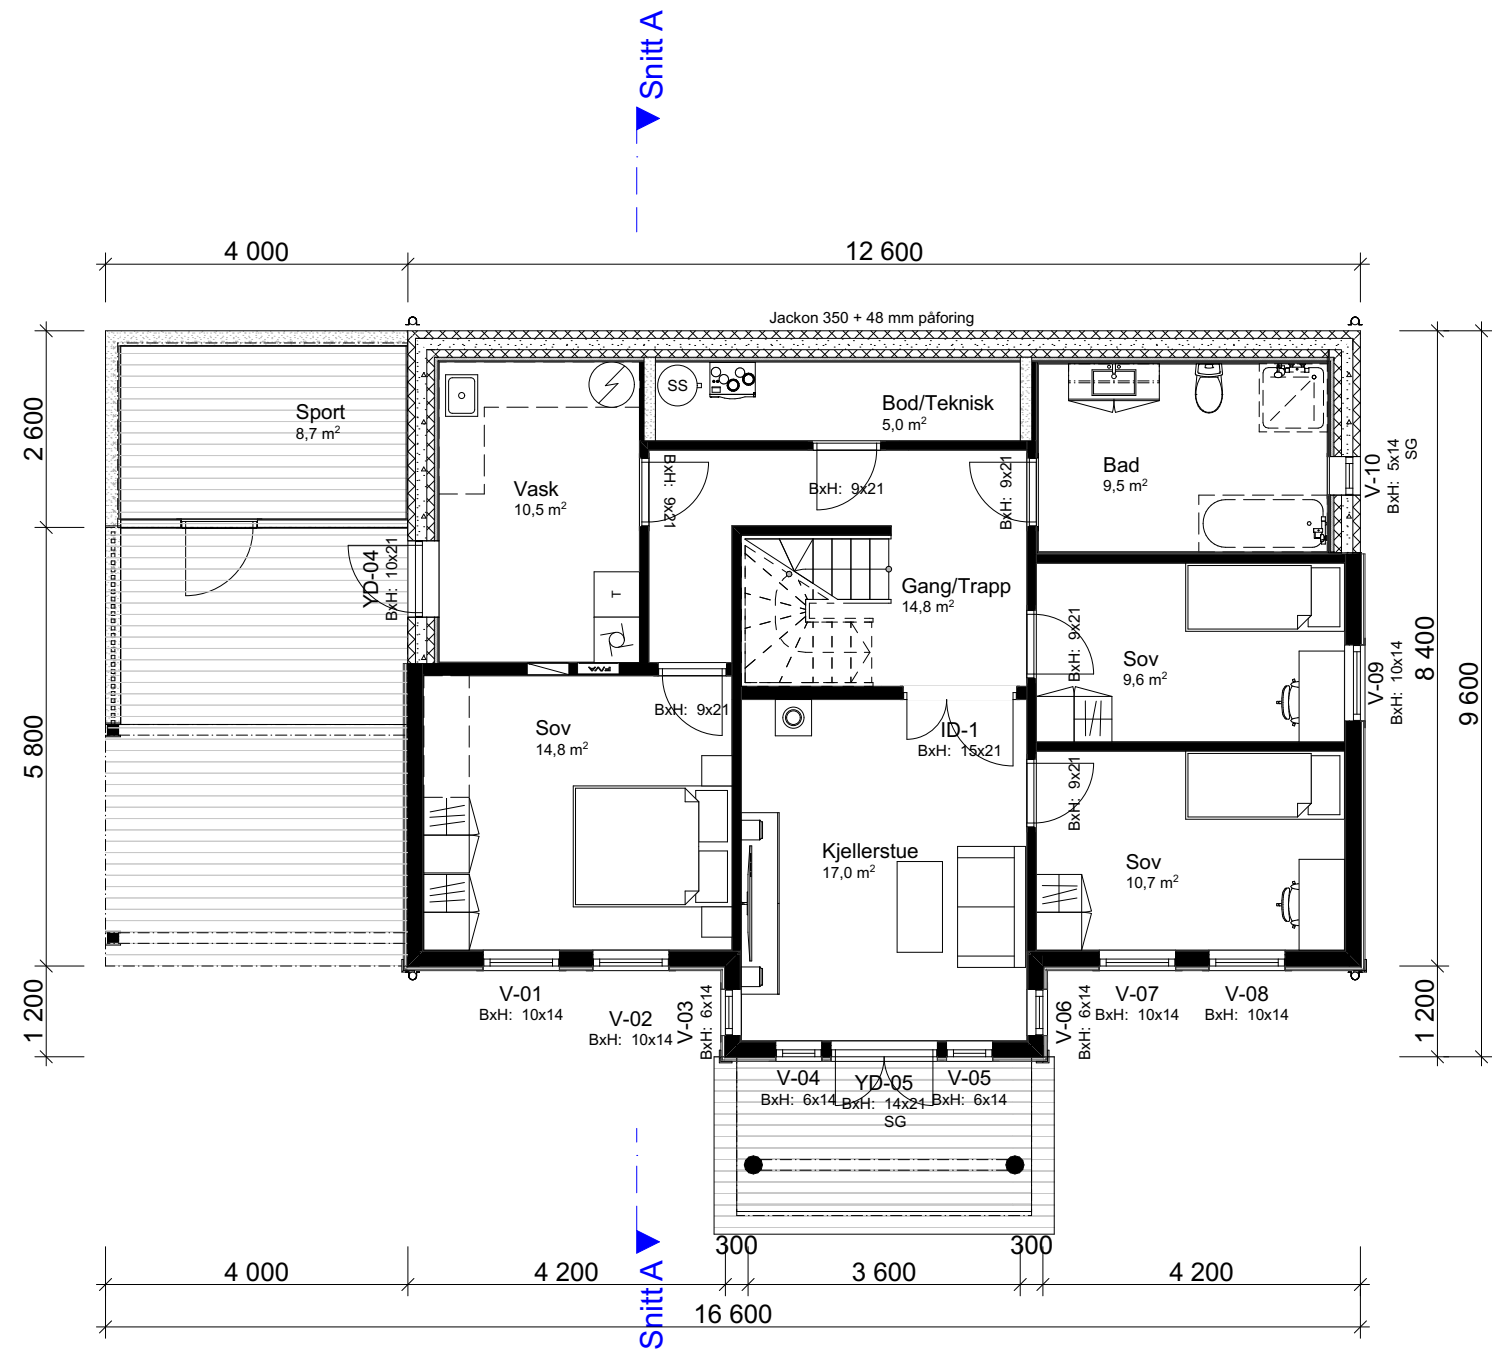

1:100 U. Etasje

Arealberegninger ihht. NS-3940		
BRA		
U. etg	98,0	
Sportsbod	8,7	
OA	34,4	
H. etg	101,8	
	242,9 m²	

BYA			P-ROM		
	OA	43,4		U. etg	91,9
	Bolig	113,6		H. etg	101,3
		157,0 m²			193,2 m²

Rev.	Beskrivelse	Dato	Sign.	Kontr.
01	Diverse endringer	17.03.2021	hhg	
02	Justering innvendig, trapp mm. 60cm	06.04.2021	hhg	
03	Sjekkliste og ferdigstillelse	26.01.2022	hhg	på
04	"Som bygget"	16.05.2022	ah	

VESTLANDS HUS
Arkitekter

Hustype : Karitinden
Tiltak : Enebolig

Type tegning : U. Etasje
Fase : Søknadstegning

Er tegninger klart for bestilling, kontrakt og søknad?

Tiltakshaver:
Pernille Landgraff og Jan Erik Strand

Forhandler:
HT-Bygg AS

Adresse:
Øvregerdet 21, 6050 Valderøya, Giske kommune

Gnr./Bnr: 183/1210
Tegningsnr: 503
Format: A3
Skala: 1:100
Arkitekt: hhg
Dato: 15.03.2021
Prosjektnr: 210061

Brannklasse: 1
Risikoklasse: 4

VESTLANDSHUS ARKITEKTER AS - 6018 ÅLESUND - TLF 70178900

TEGNINGEN MÅ HVERKEN HELT ELLER DELVIS KOPIERES ELLER BENYTTES VED TILTAK SOM VESTLANDSHUS IKKE MEDVIRKER I



						 VESTLANDS HUS Arkitekter	Tiltakshaver: Pernille Landgraff og Jan Erik Strand Forhandler: HT-Bbygg AS Adresse: Øvregjerdet 21, 6050 Valderøya, Giske kommune			
							Gnr./Bnr:	183/1210	Tegningsnr:	505
									Format:	A3
									Skala:	1:100
									Arkitekt:	hhg
01	Diverse endringer	17.03.2021	hhg			Tiltak : Enebolig Type tegning : Snitt A Fase : Søknadstegning				
02	Justering innvendig, trapp mm. 60cm	06.04.2021	hhg			Er tegninger klart for bestilling,				
03	Sjekkklister og ferdigstillelse	26.01.2022	hhg	på		Ja	Brannklasse: 1		Dato:	15.03.2021
04	"Som bygget"	16.05.2022	åh				Risikoklasse: 4		Prosjektnr:	210061
Rev. Beskrivelse		Dato	Sign.	Kont.	VESTLANDS HUS ARKITEKTER AS - 6018 ÅLESUND - TLF 70178900 TEGNINGEN MÅ HVERKEN HELT ELLER DELVIS KORRIGERES ELLER BEFYTTES VED TIL TAK. SOM VESTLANDSHUS IKKE MEDVIRKER I					

FORUTSETNINGER FOR ARKITEKTTEGNINGER

Fasadeprodukter til vindu og dører i yttervegg av profilerte sidebord, vinduskneker og sprosser er ikke med i standard leveranse.

Kanaler fra ventilasjonsanlegg vil i noen tilfeller medføre ekstra veggtykkelser eller "kassing", som får mindre konsekvenser for romløsninger
Dette kan eventuelt justeres noe før igangsetting av bygget.

Takverksleverandør må konfereres før videre detaljprosjektering av hus kan foretas.

Bruk av personsikkerhetsglass i vindu, er markert på plan med SG

HUSBANKFINANSIERING : Nei

Lekkasjetall < 1,11
U - verdi vindu/ dør : 1,15
Isolasjon mot grunn : 240 mm

NB! Ved innhenting av pristilbud av ytterdører og vindu, må forutsetningen i varmetapsberegningen legges til grunn. Her blir det forutsatt en maksimal, gjennomsnittlig U-verdi til ytterdører og vindu for bygget.
Høy prosentandel over 20% vindu og dører, har konsekvenser for byggets isolering.

Prosjektert etter TEK 17. Versjon dato 18.01.2018

Tiltakshaver **Pernille Landgraff og Jan Erik Strand**

Forhandler **HT-Bygg AS**

Øvregjerdet 21, 6050 Valderøya. Giske kommune

VESTLANDSHUS ARKITEKTER AS - 6018 ÅLESUND - TLF 70178900

Tegningsnr.: 506
Gnr./Bnr.: 183/1210
Prosjektnr.: 210061


VESTLANDS HUS
Arkitekter